



STUDIO TECNICO
Ing. FRANCESCO TAURIELLO



Comune
di Pianezza

PROGETTO AS BUILT

Codice degli Appalti Pubblici e dei Contratti di Concessione
Decreto Legislativo 18 Aprile 2016, n. 50

REALIZZAZIONE DI EDIFICIO MILITARE DA DESTINARE ALL'ARMA
DEI CARABINIERI IN VIA ALDO MORO NEL COMUNE DI PIANEZZA

Via Aldo Moro - 10044 PIANEZZA (TO) - Fg. n.16 - part. 843-864-913-914



Responsabile Settore Lavori Pubblici
Arch. Raffaele Fiorelli

Responsabile del Procedimento
Arch. Antonella Mangino

Progetto Esecutivo
Ing. Francesco Tauriello
Geom. Christian Tauriello

Piano della Sicurezza
Ing. Francesco Tauriello

Progetto Strutturale
Ing. Francesco Tauriello

Progetto Impiantistico
Studio Associato Projema
Ing. Simone Graziano
Ing. Ivan Pavanello

Livelli di progetto:
☐ Preliminare
☐ Definitivo
☐ Esecutivo
☒ As Built

IE 14


PIANTA PIANO SECONDO
IMPIANTI ELETTRICI E SPECIALI

Data:
Ottobre 2019





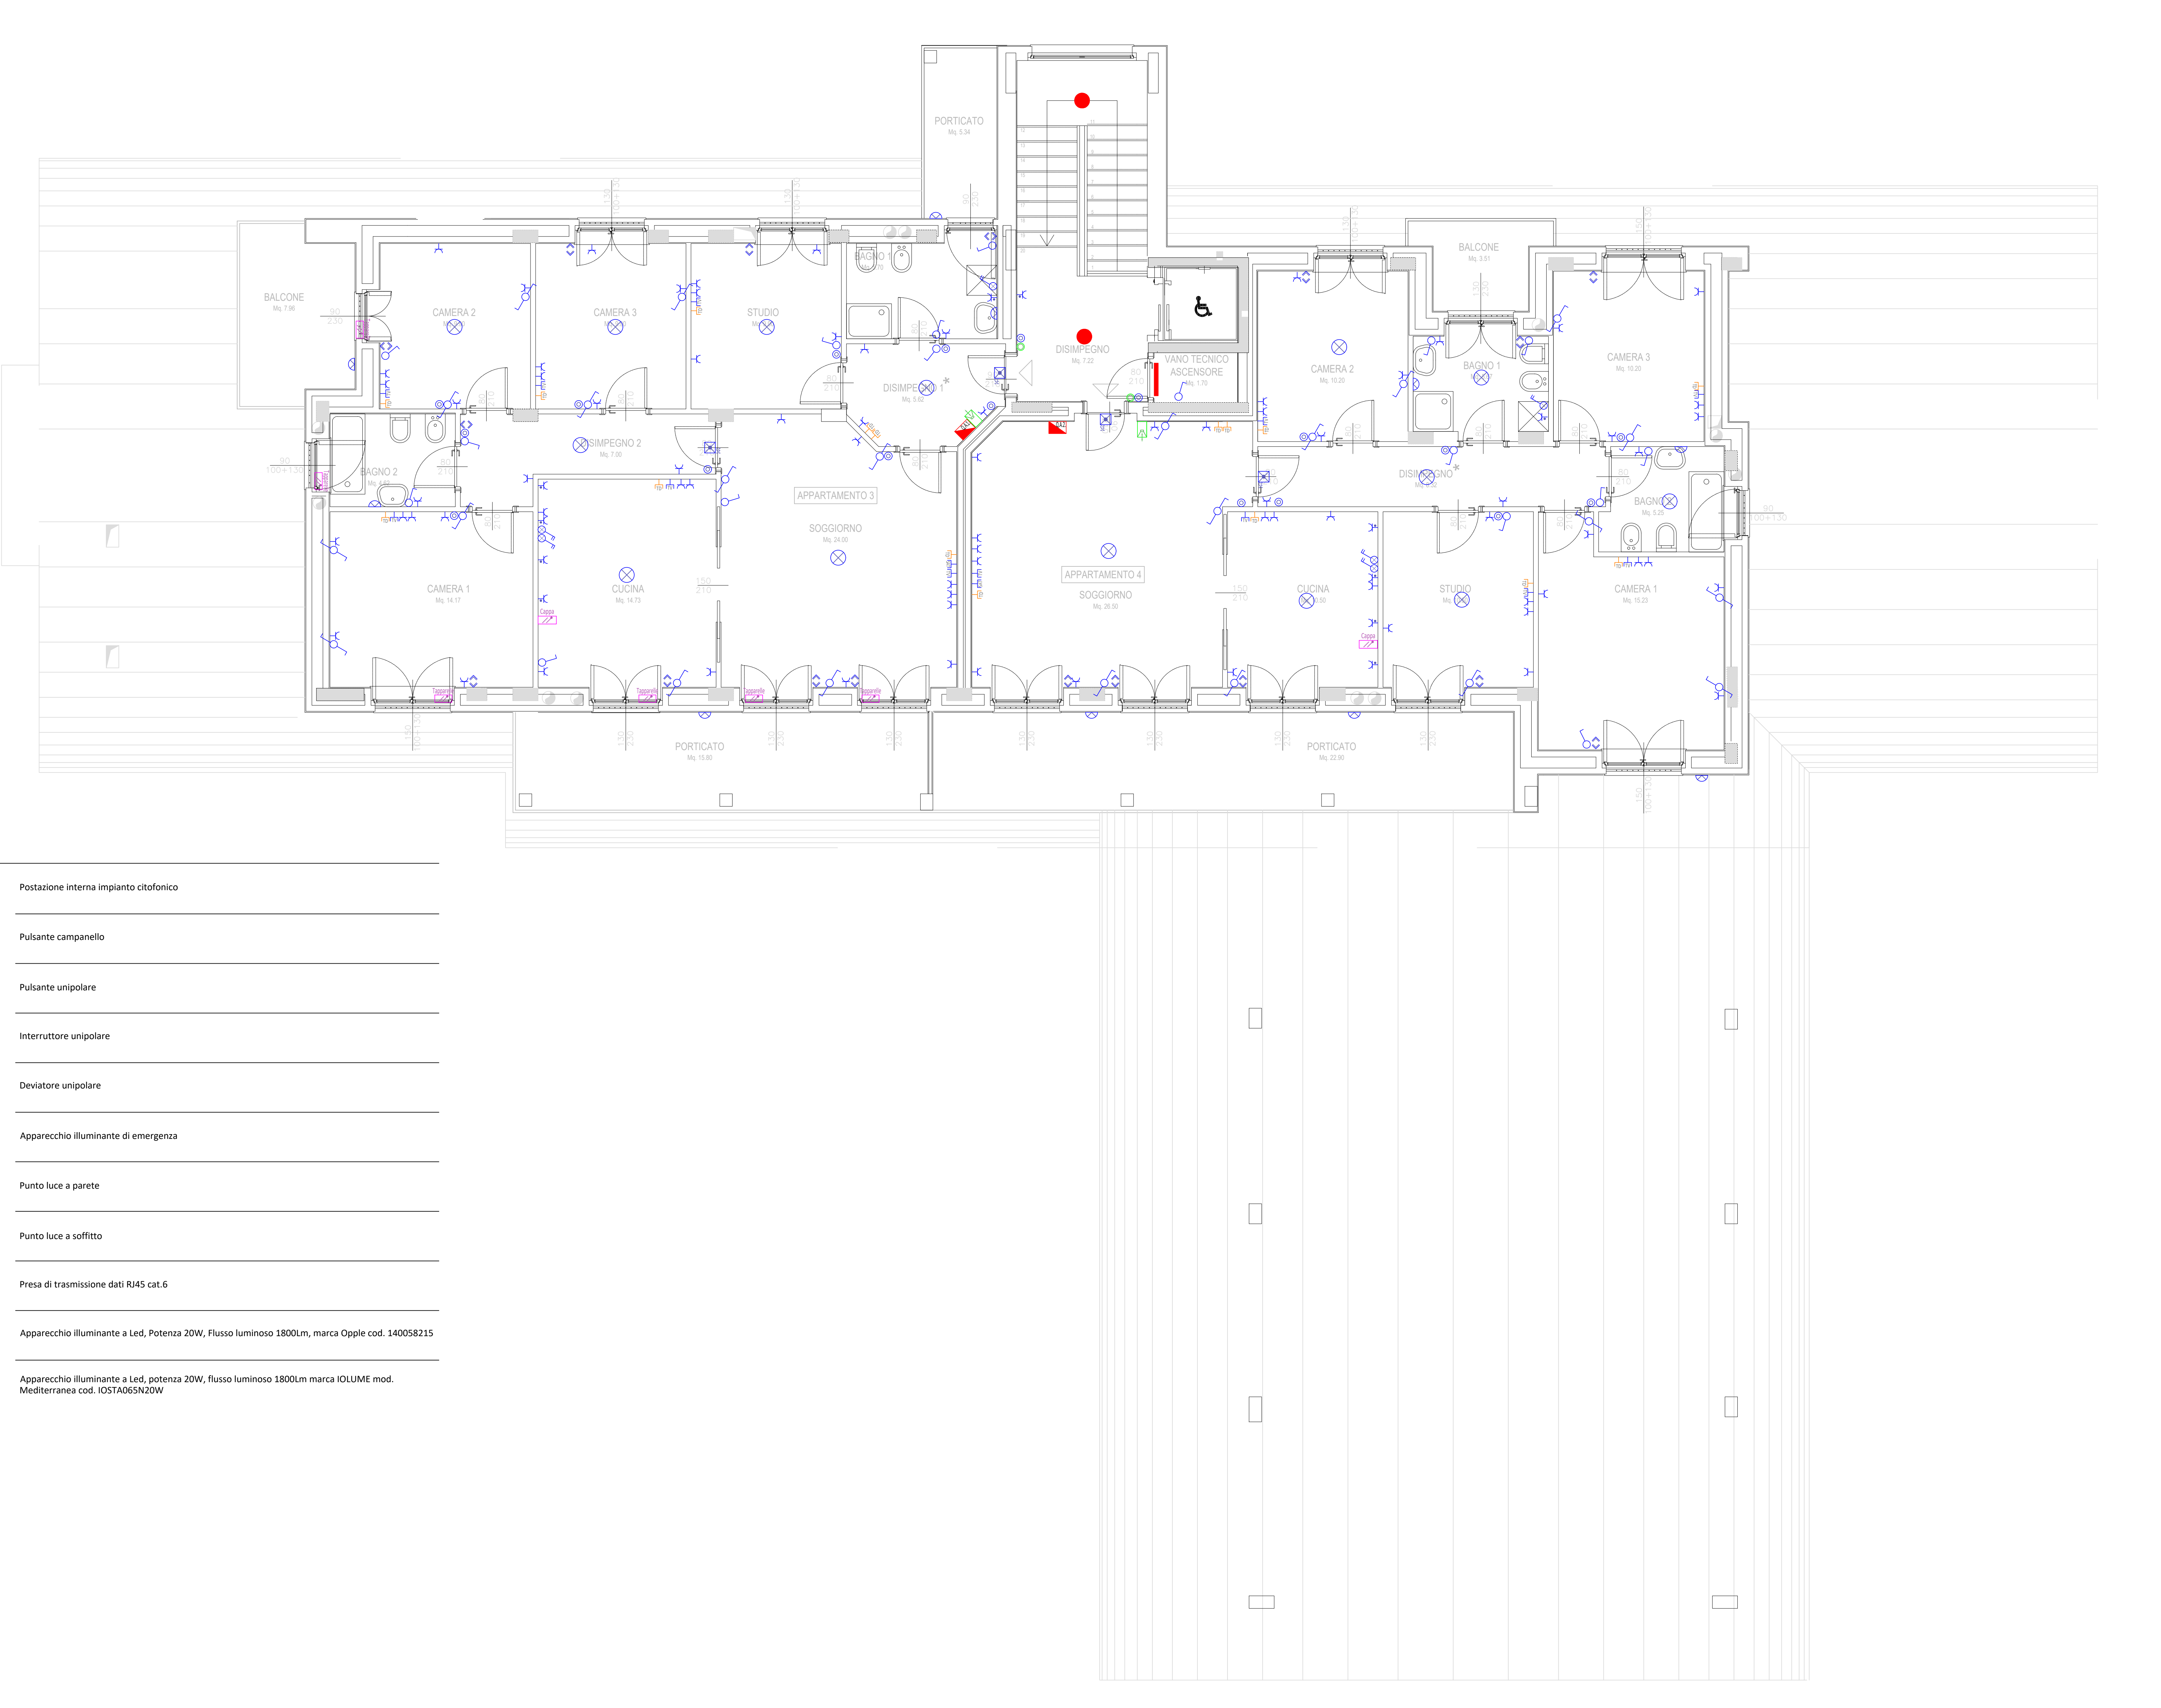


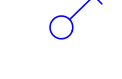









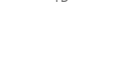



Scala:
1:50

II PROGETTISTA
Dott. Ing. SIMONE GRAZIANO

II R.U.P.
Ing. Ivan Pavanello



IMPIANTI ELETTRICI E SPECIALI

	Gruppo prese in scatola da esterno formato da n.3 prese tipo Schuko 10/16A 230V		Postazione interna impianto citofonico
	Quadro elettrico Appartamento 1		Pulsante campanello
	Quadro elettrico Appartamento 2		Pulsante unipolare
	Sali scendi tapparelle elettriche		Interruttore unipolare
	Presa bypass 10/16A 230V di tipo civile componibile montata su scatola portafrutti, con supporto in resina, tappi copriforo e placca		Deviatore unipolare
	Presa schuko 10/16A 230V di tipo civile componibile montata su scatola portafrutti, con supporto in resina, tappi copriforo e placca		Apparecchio illuminante di emergenza
	Presa schuko 10/16A 230V di tipo civile componibile montata su scatola portafrutti, con supporto in resina, tappi copriforo e placca comandata da interruttore bipolare		Punto luce a parete
	Interruttore di comando		Punto luce a soffitto
	Presa TV		Presa di trasmissione dati RJ45 cat.6
	Presa SAT		Apparecchio illuminante a Led, Potenza 20W, Flusso luminoso 1800Lm, marca Opplle cod. 140058215
			Apparecchio illuminante a Led, potenza 20W, flusso luminoso 1800Lm marca IOLUME mod. Mediterranea cod. IOSTA065N20W