

PROGETTO AS BUILT

Codice degli Appalti Pubblici e dei Contratti di Concessione
Decreto Legislativo 18 Aprile 2016, n. 50

REALIZZAZIONE DI EDIFICIO MILITARE DA DESTINARE ALL'ARMA
DEI CARABINIERI IN VIA ALDO MORO NEL COMUNE DI PIANEZZA

Via Aldo Moro - 10044 PIANEZZA (TO) - Fg. n.16 - part. 843-864-913-914



Responsabile Settore Lavori Pubblici
Arch. Raffaele Fiorelli


Responsabile del Procedimento
Arch. Antonella Mangino







 


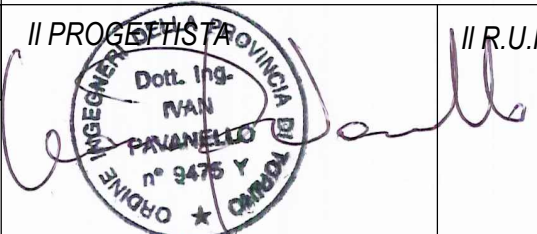


Progetto Esecutivo
Ing. Francesco Tauriello
Geom. Christian Tauriello

Piano della Sicurezza
Ing. Francesco Tauriello

Progetto Strutturale
Ing. Francesco Tauriello

Progetto Implantistico
Studio Associato Projema
Ing. Simone Graziano
Ing. Ivan Pavanello

Livelli di progetto: <input type="checkbox"/> Preliminare <input type="checkbox"/> Definitivo <input type="checkbox"/> Esecutivo <input checked="" type="checkbox"/> As Built	IM 04		Pianta piano terra Impianto di ventilazione	
	Revisione 3			Il R.U.P.
Data: Ottobre 2019	Scala: 1:50			

LEGENDA	
	CANALIZZAZIONE di mandata a sezione circolare in lamiera zincata spiralata, caratteristiche termiche e spessore conformi a L. 10/91 e D.P.R. 412/93 ove occorrente
	CANALIZZAZIONE di ripresa a sezione circolare in lamiera zincata spiralata
	CANALIZZAZIONE di espulsione a sezione circolare in lamiera zincata spiralata
	CANALIZZAZIONE di Presa d'aria esterna a sezione circolare in lamiera zincata spiralata
	Griglia di transito_Dimensioni su elaborato
	BOCCHETTA di mandata aria a parete in alluminio a semplice fila di alette fisse completa di controlaio, cornice, serranda di regolazione ed accessori di montaggio
	VALVOLA di aspirazione completa di collare di fissaggio. Corpo centrale ruotante per regolare la portata.
	BOCCHETTA di ripresa aria a parete in alluminio a semplice fila di alette fisse completa di controlaio, cornice, serranda di regolazione ed accessori di montaggio
	Unità di rinnovo a flussi incrociati - 270 m3/h a 100 Pa - ARIES 2
	Torrino di estrazione tipo MP3 XTE190 - 325 Pa - 150 Pa
	Ventilatore da Parete 90mc/h tipo MP3 XZJ 410T
	Numerazione locali

