



STUDIO TECNICO
Ing. TAURIELLO Francesco



Comune
di Pianezza

PROGETTO AS BUILT

Codice degli Appalti Pubblici e dei Contratti di Concessione
Decreto Legislativo 18 Aprile 2016, n. 50

REALIZZAZIONE DI EDIFICIO MILITARE DA DESTINARE ALL'ARMA DEI CARABINIERI IN VIA ALDO MORO NEL COMUNE DI PIANEZZA

Via Aldo Moro - 10044 PIANEZZA (TO) - Fg. n.16 - part. 843-864-913-914



Responsabile Settore Lavori Pubblici
Arch. Raffaele Fiorelli

Responsabile del Procedimento
Arch. Antonella Mangino

Progetto Esecutivo
Ing. Francesco Tauriello
Geom. Christian Tauriello

Piano della Sicurezza
Ing. Francesco Tauriello

Progetto Strutturale
Ing. Francesco Tauriello

Progetto Impiantistico
Studio Associato Projema
Ing. Simone Graziano
Ing. Ivan Pavanello

Livelli di progetto:


- ☐ Preliminare
☐ Definitivo
☐ Esecutivo
☒ As Built

IM 02

Pianta piano interrato
Distribuzione fluidica

Data:
Ottobre 2019

Scala:
1:50

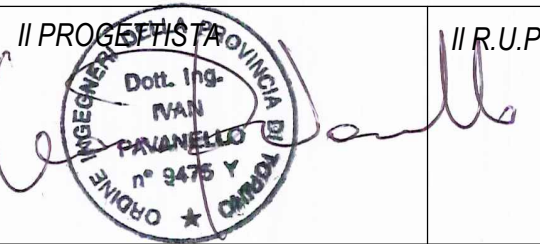

LEGENDA	
	Tubazioni pannelli radianti/termoarredi in multistrato coibentate secondo DPR 26/93 n.412
	Tubazioni pannelli radianti/termoarredi in acciaio nero coibentate secondo DPR 26/93 n.412
	Montanti per distribuzione al piano
	Collettore in ottone intercettazione utenze provvisto di valvole di intercettazione generale
	Cassetta contabilizzazione



AUTORIMESSA MILITARE
Mq. 200.00