



STUDIO TECNICO  
Ing. TAURIELLO Francesco



Comune  
di Pianezza

### PROGETTO AS BUILT

Codice degli Appalti Pubblici e dei Contratti di Concessione  
Decreto Legislativo 18 Aprile 2016, n. 50

### REALIZZAZIONE DI EDIFICIO MILITARE DA DESTINARE ALL'ARMA DEI CARABINIERI IN VIA ALDO MORO NEL COMUNE DI PIANEZZA

Via Aldo Moro - 10044 PIANEZZA (TO) - Fg. n.16 - part. 843-864-913-914



Responsabile Settore Lavori Pubblici  
Arch. Raffaele Fiorelli

Responsabile del Procedimento  
Arch. Antonella Mangino

Progetto Esecutivo  
Ing. Francesco Tauriello  
Geom. Christian Tauriello

Piano della Sicurezza  
Ing. Francesco Tauriello

Progetto Strutturale  
Ing. Francesco Tauriello

Progetto Impiantistico  
Studio Associato Projema  
Ing. Simone Graziano  
Ing. Ivan Pavanello

Livelli di progetto:


- ☐ Preliminare  
☐ Definitivo  
☐ Esecutivo  
☒ As Built

IM 11

Pianta piano secondo  
Distribuzione fluidica

Data:  
Ottobre 2019

Scala:  
1:50

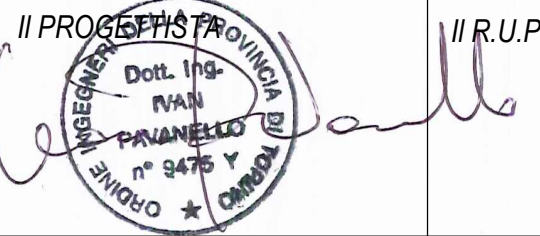

LEGENDA	
	Tubazioni pannelli radianti/termoarredi in multistrato coibentate secondo DPR 26/93 n.412
	Tubazioni pannelli radianti/termoarredi in acciaio nero coibentate secondo DPR 26/93 n.412
	Montanti per distribuzione al piano
	Collettore in ottone intercettazione utenze provvisto di valvole di intercettazione generale
	Cassetta contabilizzazione

